

PLANTA PAVIMENTO EXPOSIÇÕES

ESCALA 1:100

CONVENÇÃO

- FR - TUBULAÇÃO DE FERRO GALVANIZADO
- HO - HEBIMANTE BURATO
- RS - RESISTOR DE CORTA
- VMV - VALVULA DE RETENÇÃO VERTICAL
- TB - TOMBADA BDA

SIMBOLOGIA

- +— - REDE DE AGUA PARA INCHIDO
- +— - REDE DE AGUA POTAVEL
- +— - ACESSO PARA MANUTENÇÃO NA PAREDE
- +— - EXTINTOR DE FO COBROMO
- +— - EXTINTOR DE AGUA PRESSURIZADA
- +— - ALARME MANUAL TIPO QUEBRE O VIDRO E ABRETE O BORTO
- - BARRILHA TIPO LATA / BENSUDA
- - HEBIMANTE AUTOMATICA, 4 LET'S + SINALE SOW CONTINUA DE 6000 X 1m
- - BOTO AUTOMATICO DE LUMINACAO DE EMERGENCIA COM (COM MODULO AUTOMATO)
- - LUMINARIA FLUORESCENTE DE EMERGENCIA 20W (COM BARRILHO AUTOMATO)
- - DETECTOR DE FUMAÇA
- - CAMEIA
- - LUMINARIA FLUORESCENTE DE EMERGENCIA 20W (PONTA DE EMERGIA-DEBOMBO)
- - LUMINARIA FLUORESCENTE DE EMERGENCIA 20W (PONTA DE EMERGIA-DEBOMBO)

NOTAS

- 01 - TODA TUBULAÇÃO APARENTE DEVERIA SER PINTADA NA COR VERMELHA
- 02 - AS CORTAS SÃO EM GALVANIZADO
- 03 - AS REFERENCIAS DE METAIS SÃO EM METROS
- 04 - OS HIBRANTES SERAO ADOTADOS PORA SISTEMA MENSURADO, DESSE ESSE PAVIMENTO POSSUI LUMINARIAS FLUORESCENTES DE EMERGENCIA 32 W/TIPO DE EMERGIA - DEBOMBO

ESPECIFICAÇÕES DOS HIDRANTES


- HO-01 - PRECIO NOVO
- 1. ACESSO COM DIMENSÕES DE (60x60x20)cm COM TUBAIA, VENTILADA
- 2. MANUTENÇÃO 01,1/2" COM COMPACTO DE 2cm (4 LANCES DE 15cm)
- 2. ESQUADRO JATO MARIANO 016cm
- HO-02 - PRECIO NOVO
- 1. ACESSO COM DIMENSÕES DE (60x60x20)cm COM TUBAIA, DE VIDRO 4+10cm
- 2. MANUTENÇÃO 01,1/2" COM COMPACTO DE 15cm (2 LANCES DE 15cm)
- 2. ESQUADRO JATO MARIANO 01,1/2"
- HO-03 - PRECIO NOVO
- 1. ACESSO COM DIMENSÕES DE (60x60x20)cm COM TUBAIA, DE VIDRO 4+10cm
- 2. MANUTENÇÃO 01,1/2" COM COMPACTO DE 15cm (2 LANCES DE 15cm)
- 2. ESQUADRO JATO MARIANO 01,1/2"
- HO-04 E HO-05 - PRECIO NOVO
- 1. ACESSO COM DIMENSÕES DE (60x60x20)cm COM TUBAIA, DE VIDRO 4+10cm
- 2. MANUTENÇÃO 01,1/2" COM COMPACTO DE 15cm (2 LANCES DE 15cm)
- 2. ESQUADRO JATO MARIANO 016cm
- HO-06 HO-07 E HO-08 - PRECIO NOVO
- 1. ACESSO COM DIMENSÕES DE (60x60x20)cm COM TUBAIA, DE VIDRO 4+10cm
- 2. MANUTENÇÃO 01,1/2" COM COMPACTO DE 2cm (4 LANCES DE 15cm)
- 2. ESQUADRO JATO COMACTO 02cm

OBSENAÇÃO

- ALINHA J - OTICAO N° 316/2005-BM/7-COB PISO SINTETICO RESISTENTE A PENETRACAO DA NEB 0442
- ALINHA L - OTICAO N° 316/2005-BM/7-COB PAVIMENTO DE CARBÃO COM INDICAO NA NEB 0442
- ALINHA L - OTICAO N° 316/2005-BM/7-COB PAVIMENTO DE CARBÃO COM INDICAO NA NEB 0442

DET. C

ESCALA 1:50

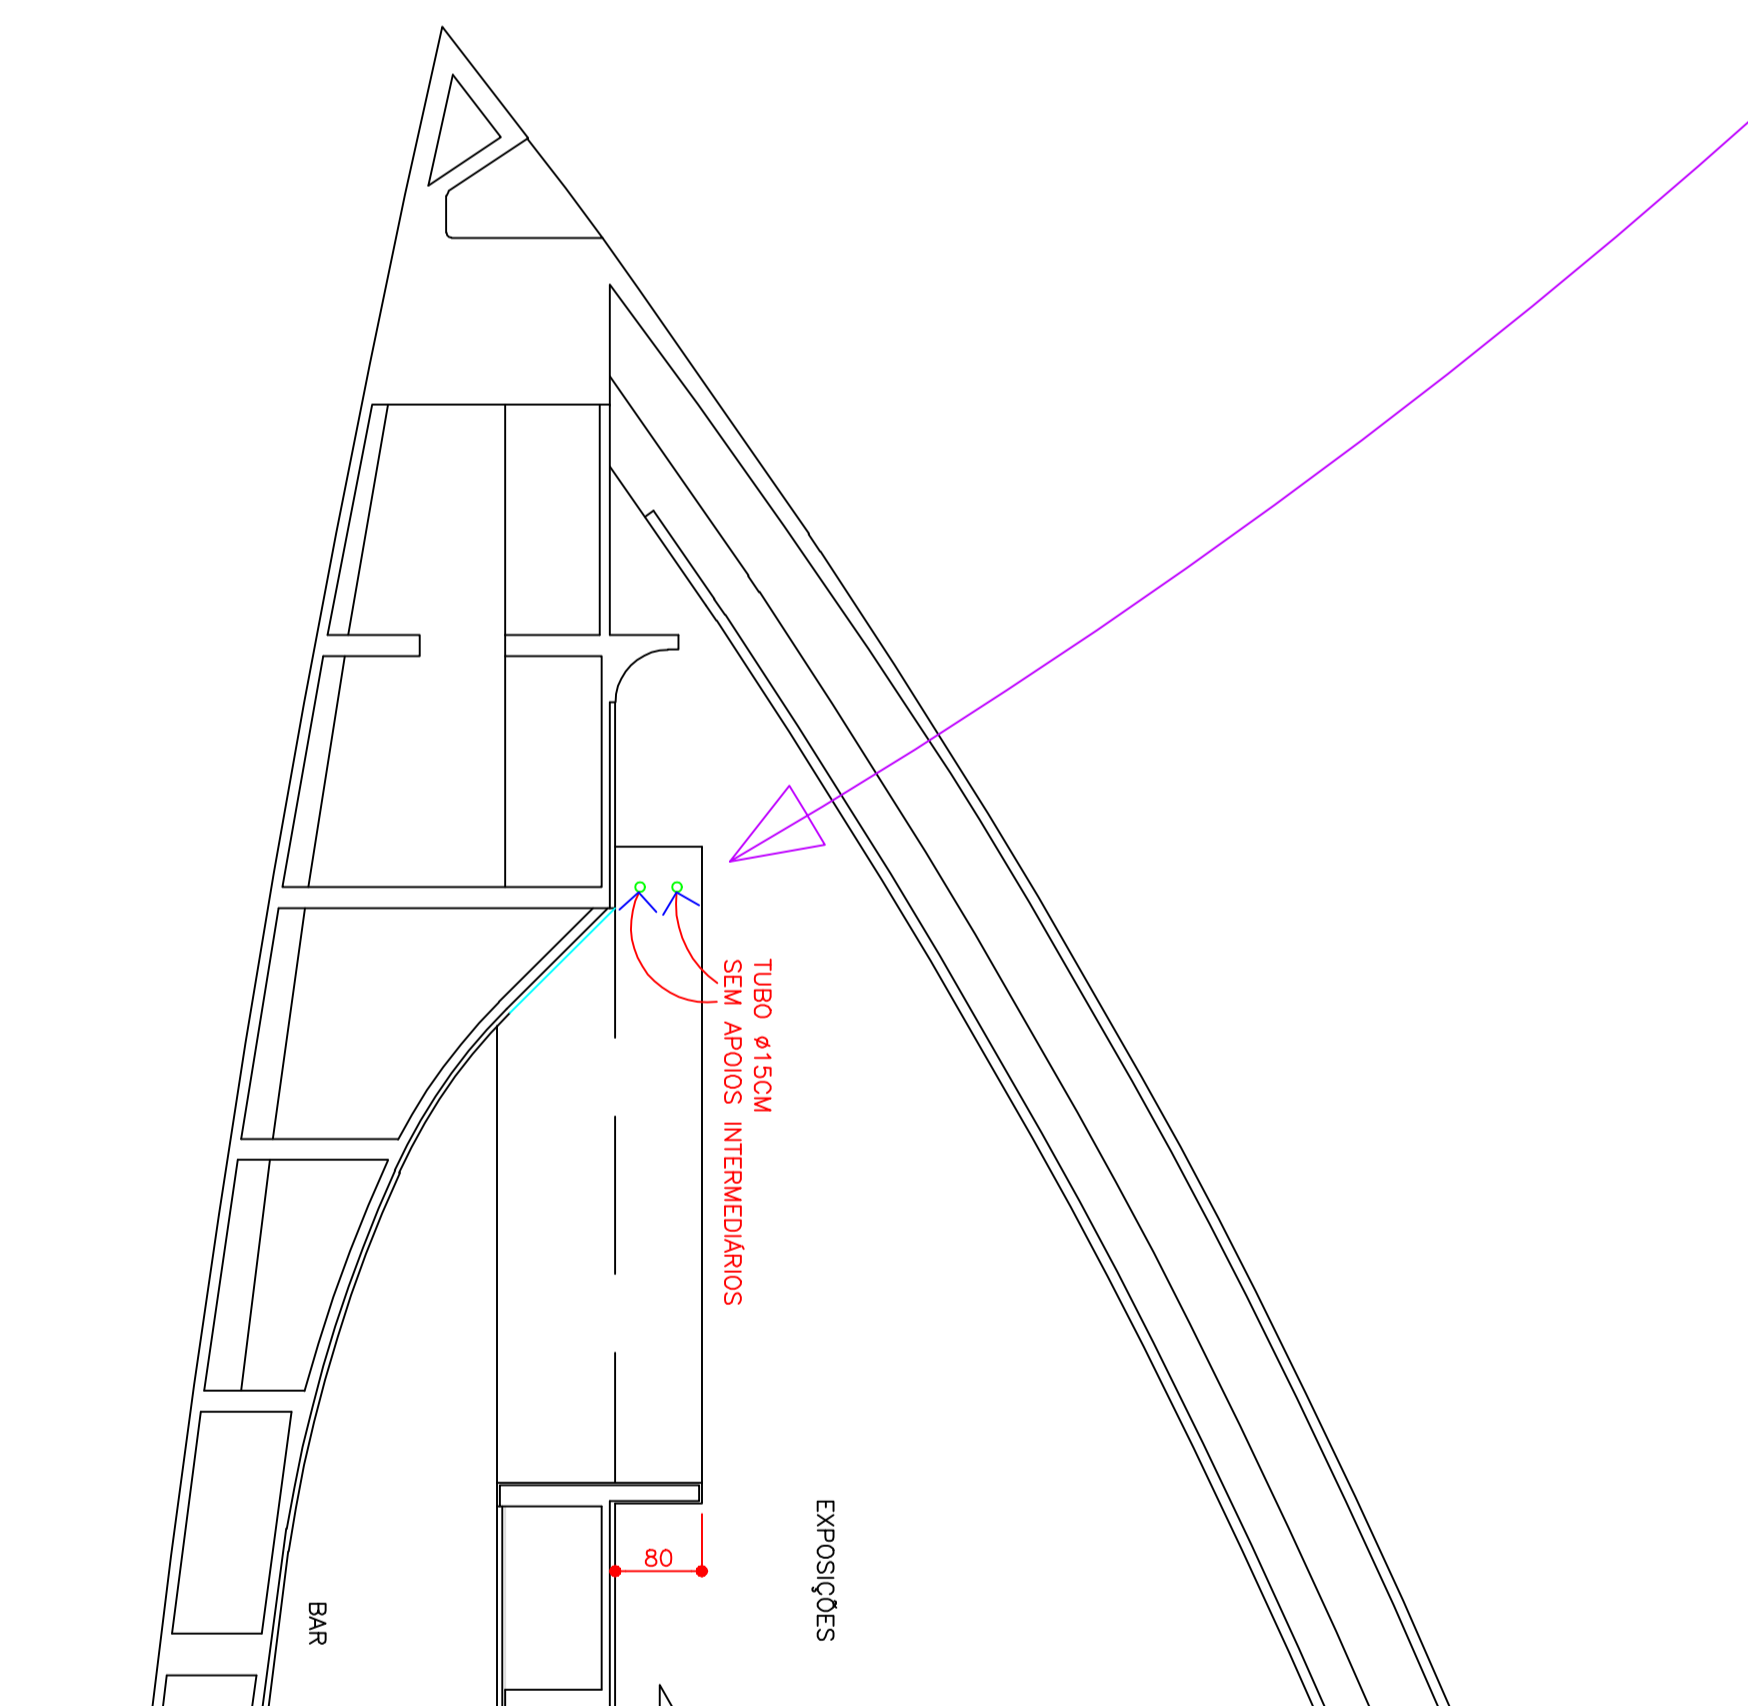

* O AUTOR DO PROJETO E O RESPONSÁVEL TÉCNICO SÃO RESPONSÁVEIS CIVIL E ADMINISTRATIVAMENTE POR TODAS AS INFORMAÇÕES PRESTADAS NO PRESENTE PROJETO, SEM COMO PELO ATENDIMENTO DAS ESPECIFICAÇÕES CONSTANTES DO CÓDIGO DE PREVENÇÃO DE INCÊNDIOS DO CORPO DE BOMBEIROS DA POLÍCIA MILITAR DO PARANÁ E NORMAS E PROCEDIMENTOS VIGENTES, SUSTENTANDO-SE AS SUAS OBRAS TERÃO DECOMENHOS DE ENTENHO PRELIMINARES A TERCELOS.

REV	EMISSÃO INICIAL	DESCRIÇÃO	DESENHO	VERIF.	VISTO	DATA
0						
1	DESENVOLVIDO COMO CONSTRUIDO	ERAP	AULIZO	AULIZO	AULIZO	09/08/2008
2	ADEQUAÇÃO COMPRIHE CALCULO	JOSÉ	ANELIZE	ANELIZE	AULIZO	09/09/2002
0	EMISSÃO INICIAL	DESCRIÇÃO	DESENHO	VERIF.	VISTO	DATA

OBRA: MUSEU OSCAR NIEMAYER

PROPRIETARIO: GOVERNO DO ESTADO DO PARANÁ

PROJETO DE PREVENÇÃO CONTRA INCENDIO

PARA USO DO C.B.

ESCALA: 1:50	RESPONSÁVEL TÉCNICO: ERAP	DATA: 09/09/2008
	PROJETO: 15.2011 / 0	PROJETISTA: ABRILIO